



この図面は参考図です
実際の設計・施工に当たっては
必ず現地確認して下さい

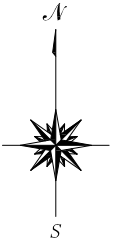

栃木県真岡市荒町

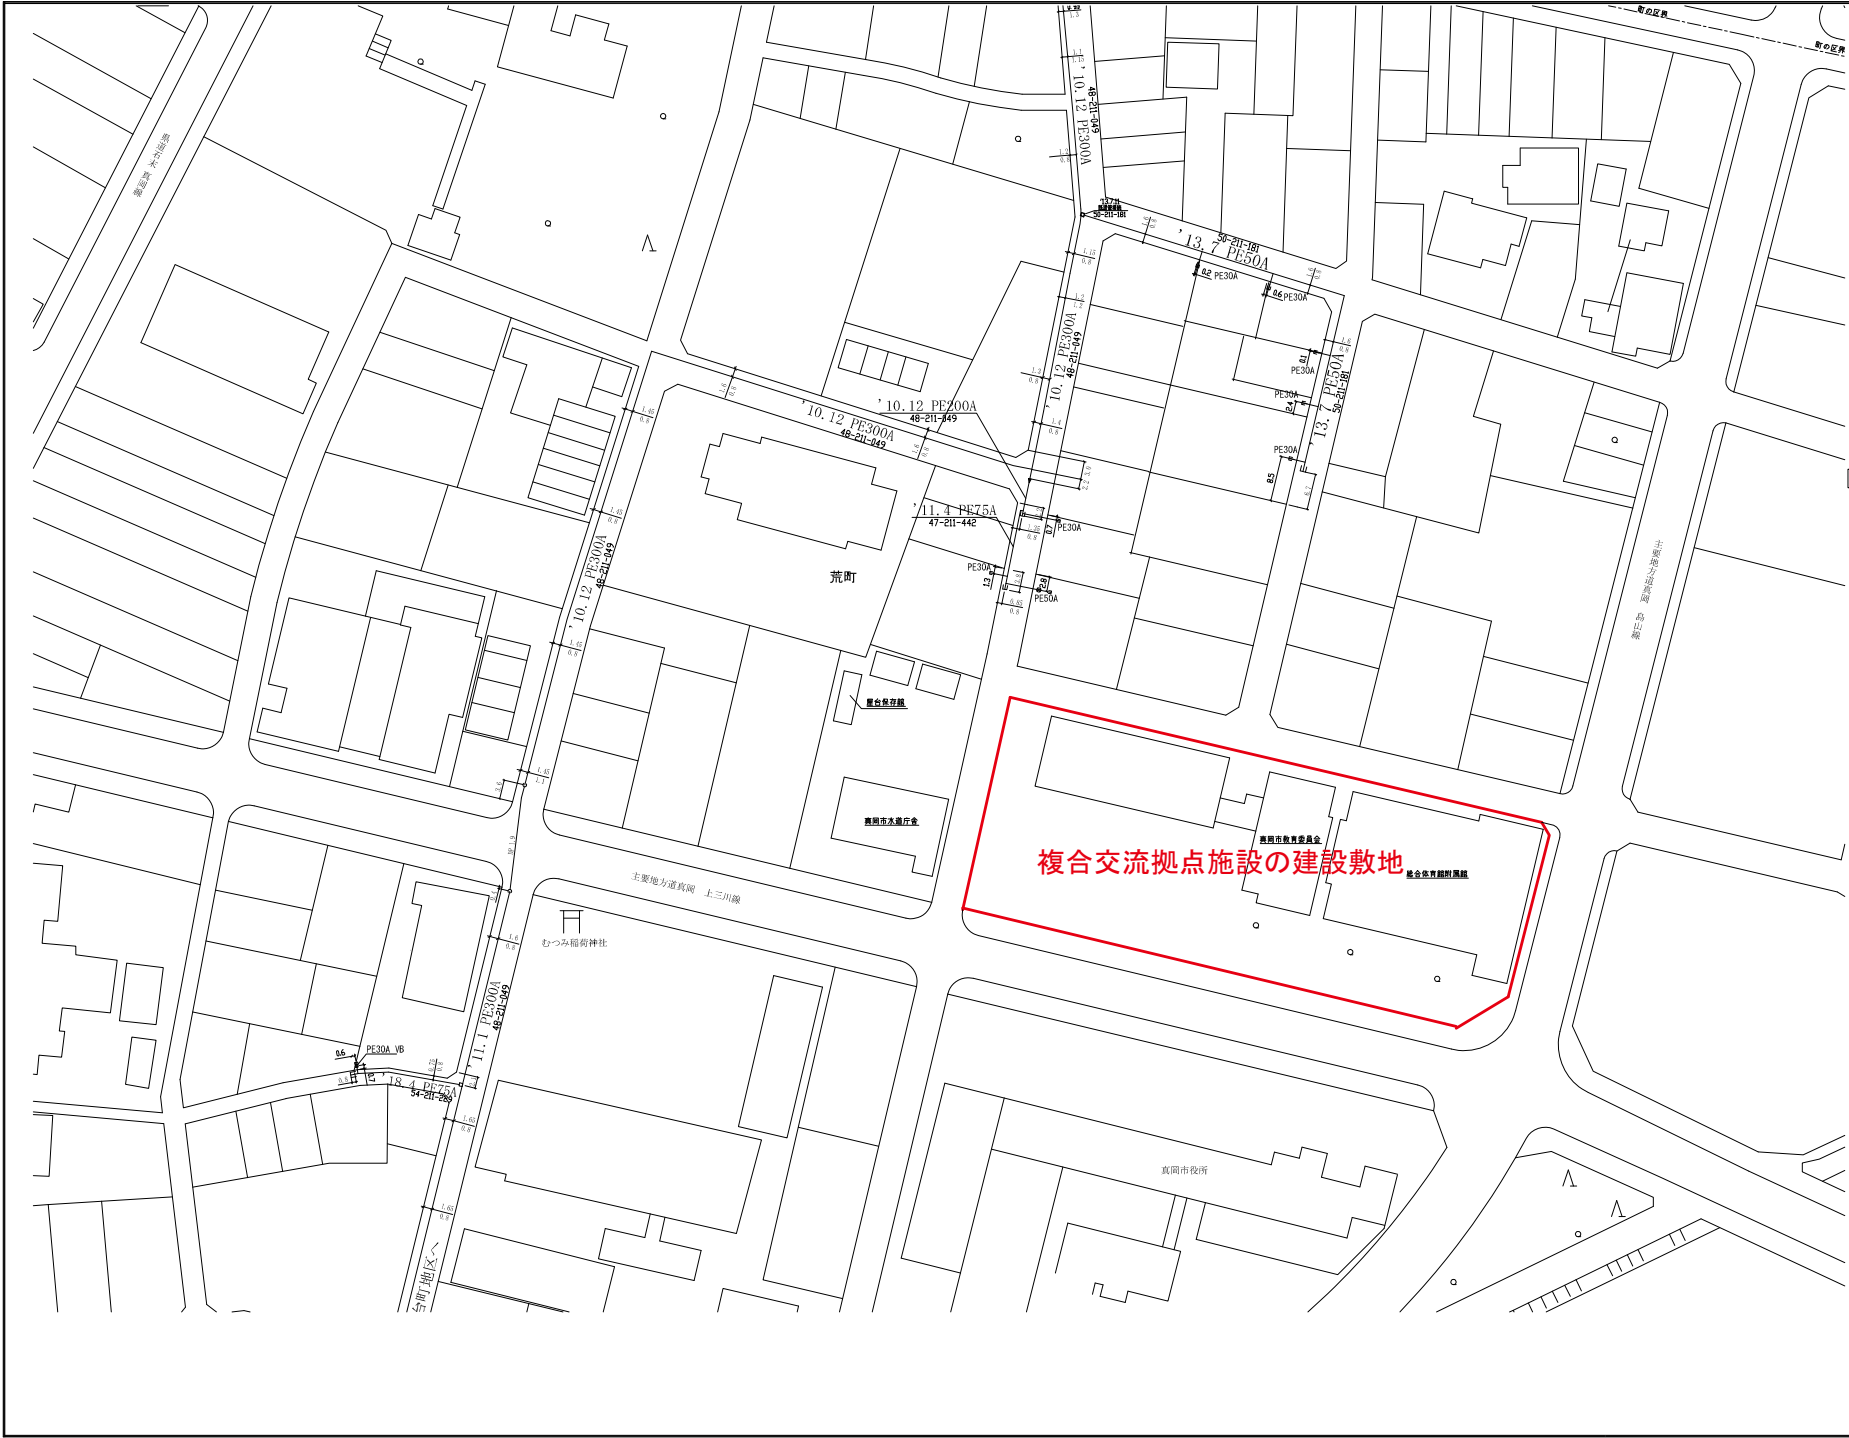

10	年 月 ~ 年 月		
9	年 月 ~ 年 月		
8	年 月 ~ 年 月		
7	年 月 ~ 年 月		
6	年 月 ~ 年 月		
5	年 月 ~ 年 月		
4	年 月 ~ 年 月		
3	年 月 ~ 年 月		
2	年 月 ~ 年 月		
1	年 月 ~ 年 月		
工事名称 真岡地区 【荒町地区】		図面番号 C-07A-45	
図面名称 ガス導管竣工図		縮尺	1/500(A1)
日付 年 月 日		設計	
工事施工会社 :		設計	
		製図	